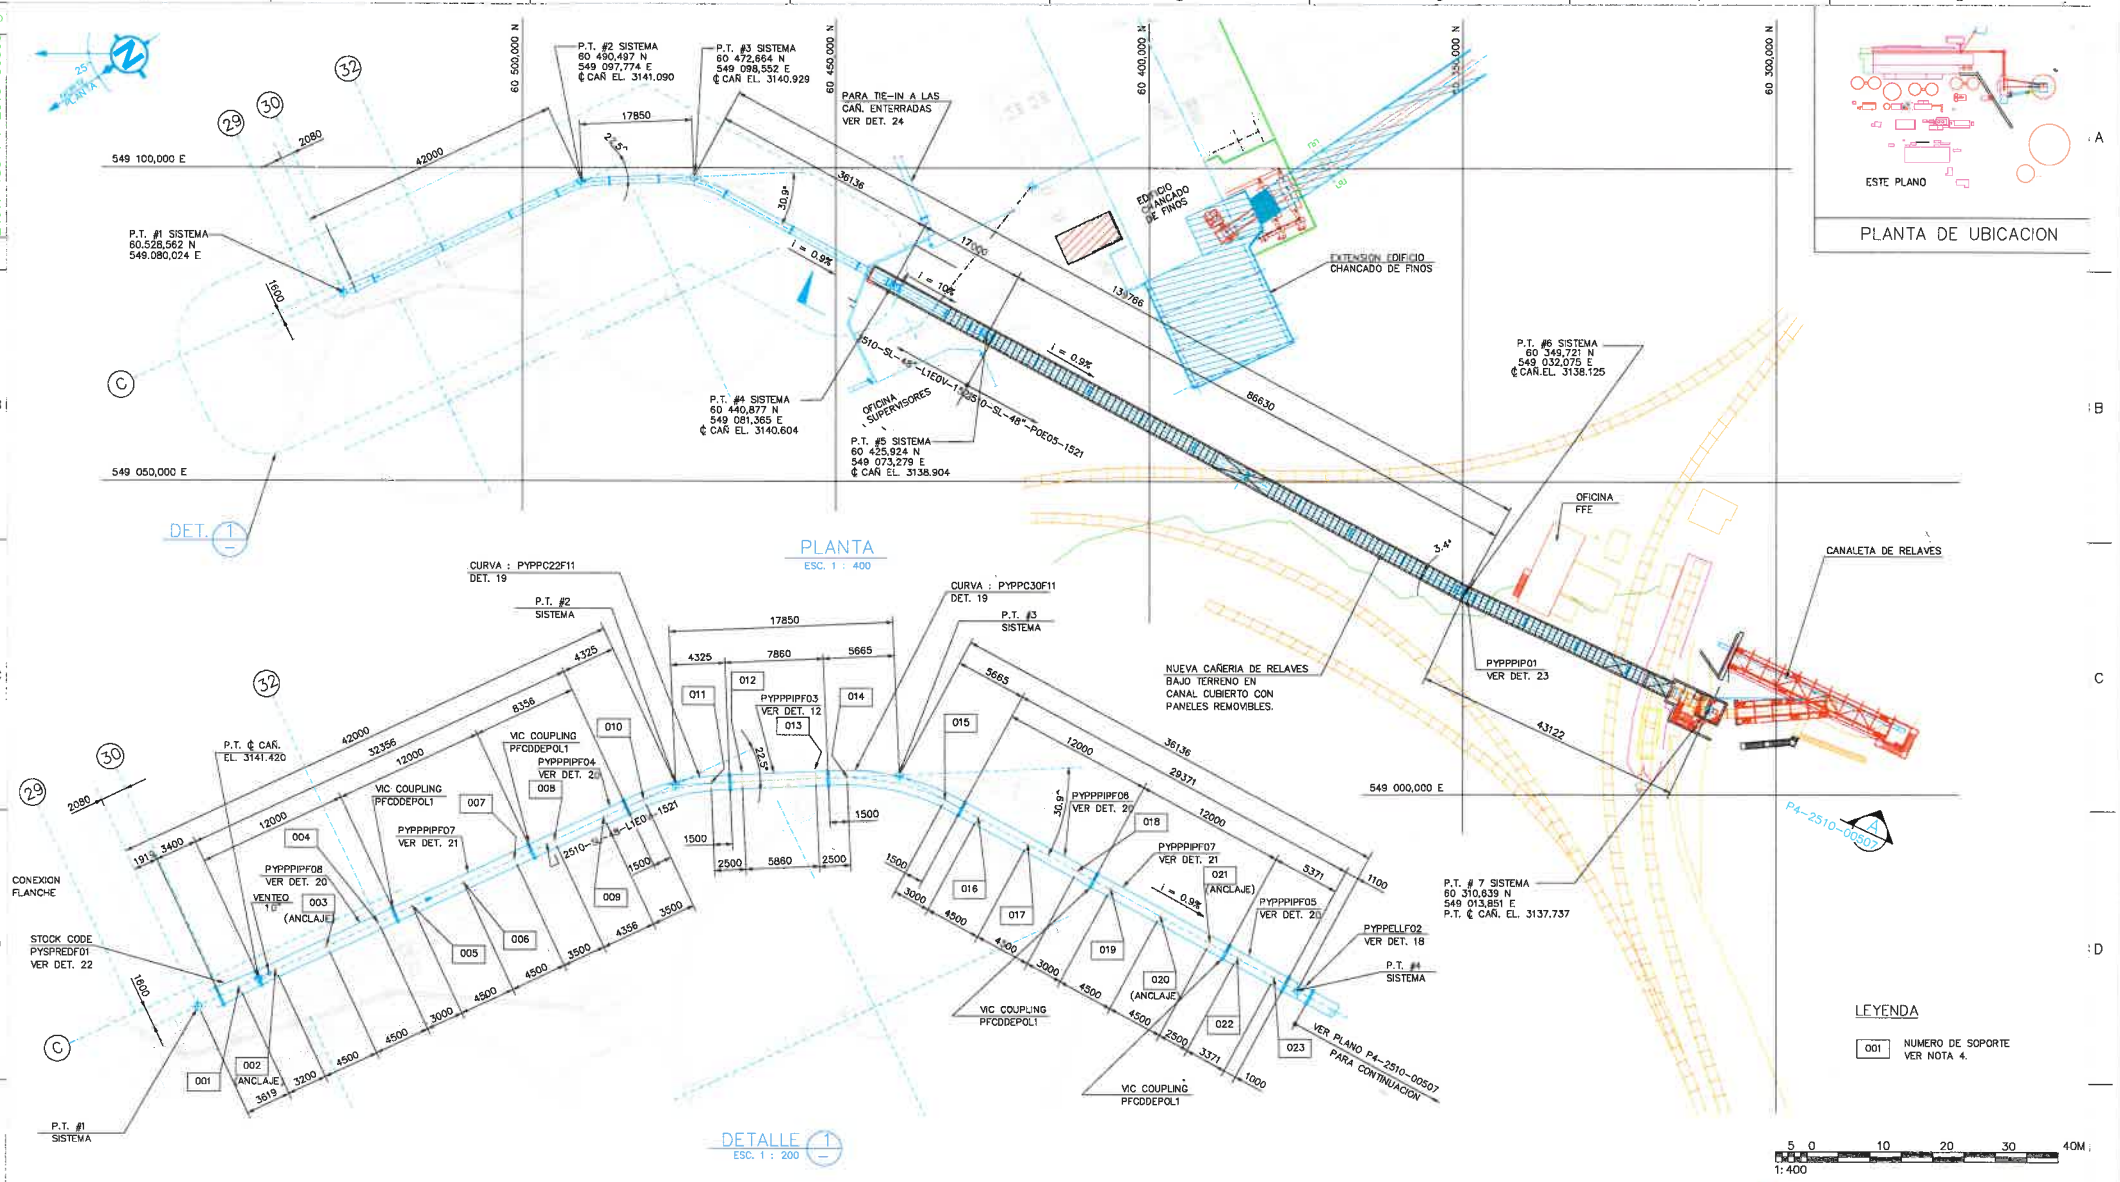

REV. No.	FECHA	REVISIONES	DIS.	REV.	SUPV.	JP	CLIENTE	PLANOS DE REFERENCIA	NUMERO	NOTAS
3	12/10/02	CONFORME A OBRA		LG.O	M.L.	G.C.				
2	31-ENE-02	MODIFICA LO INDICADO	LR	AM	KW	BP				
1	10-ENE-02	MODIFICA LO INDICADO	RP	AM	KW	BP				
0	03-OCT-01	EMITIDO PARA CONSTRUCCION	VS	KW	KW			ESTANDAR DE CAÑERIAS (FAB.)-LAMINA 2	0-2000-00506-2	
	08-AGO-01	EMITIDO PARA COORDINACION Y APROBACION		FIRMADO				SECCION "A" HOJA 2 DE 2	P4-2510-00507	

1.- DIMENSIONES EN MILIMETROS, ELEVACIONES EN METROS.
2.- LA ELEVACION 3140.000 CORRESPONDE AL NIVEL 100' - 0".
3.- ESTE PLANO SE COMPLEMENTA CON LOS PLANOS P4-2510-00507, P0-2000-00506-2.
4.- PARA LISTADO DE SOPORTES VER DOCTO. 24617-150-POX-2000-00603.
5.- TODOS LOS SOPORTES SON DE TIPO DESLIZANTE, NO SOLDADOS A LA CAÑERIA.
6.- LA LINEA DE RELAVES TENDRA UNA PENDIENTE MINIMA DE 0.9% HACIA P.T. #4 SISTEMA Y ENTRE P.T. #5 SISTEMA HACIA P.T. #7 SISTEMA

SOUTHERN PERU COPPER CORPORATION

Bechtel Chile Ltda.

ESCALA:	INDICADAS		FECHA
DISEÑO:	R. CARRENO	DIBUJO: H. DURAN	8-AGO-01
REVISO:	R.CARRENO/K.WINSHIP		05SEP-01
SUPV. DISCIPLINA:	K. WINSHIP		
ING. JEFE PROYECTO:	B. PAUL		
SOUTHERN PERU:	V. VARGAS		

TOQUEPALA CONCENTRATOR EXPANSION PROJECT

ESPESADOR DE RELAVES
RUTEO NUEVA LINEA DE RELAVES (GM)
PLANTA – DETALLE HOJA 1 DE 2

Plano. No. 24617-150-P4-2510-00506 REVISION 3

©Copyright Bechtel Corporation 2001. All rights reserved. Contains confidential information proprietary to Bechtel not to be disclosed to third parties without Bechtel's prior written permission.
©Se prohibe la reproduccion parcial o total de este documento sin la expresa autorizacion de Bechtel Corporation.